Envoyé en préfecture le 09/06/2021
Reçu en préfecture le 09/06/2021
Affiché le 09/06/2021
ID : 082-228200010-20210601-CP2021_06_19-DE

PLAN DE RECOLEMENT

RD 813 PR: 31+450
Aménagement de carrefour
avec la caserne des pompiers à Fleury
CASTELSARRASIN

9 Candélabres en gestion par le département de Tarn et Garonne

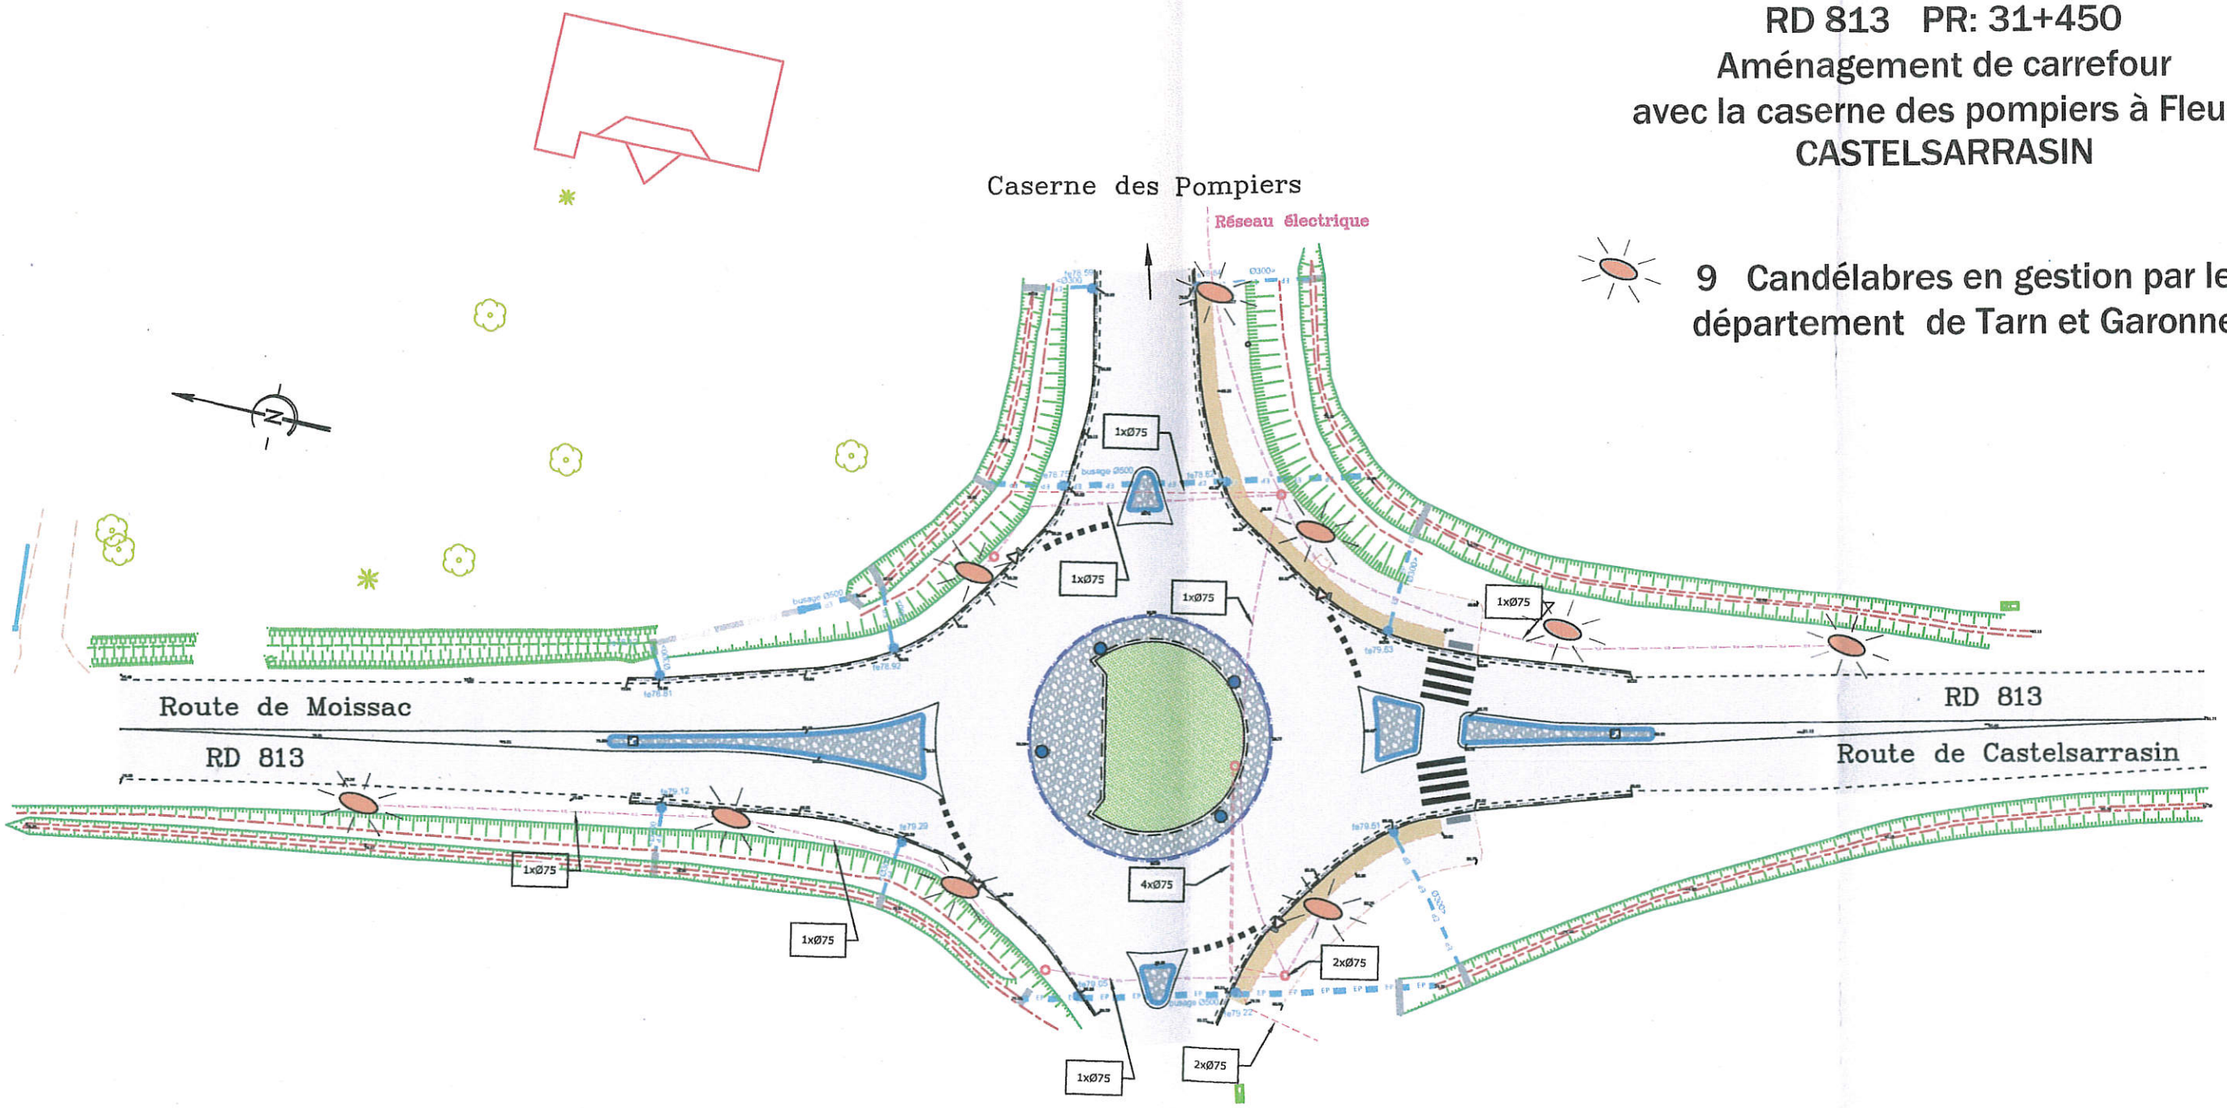

Echelle : 1/500